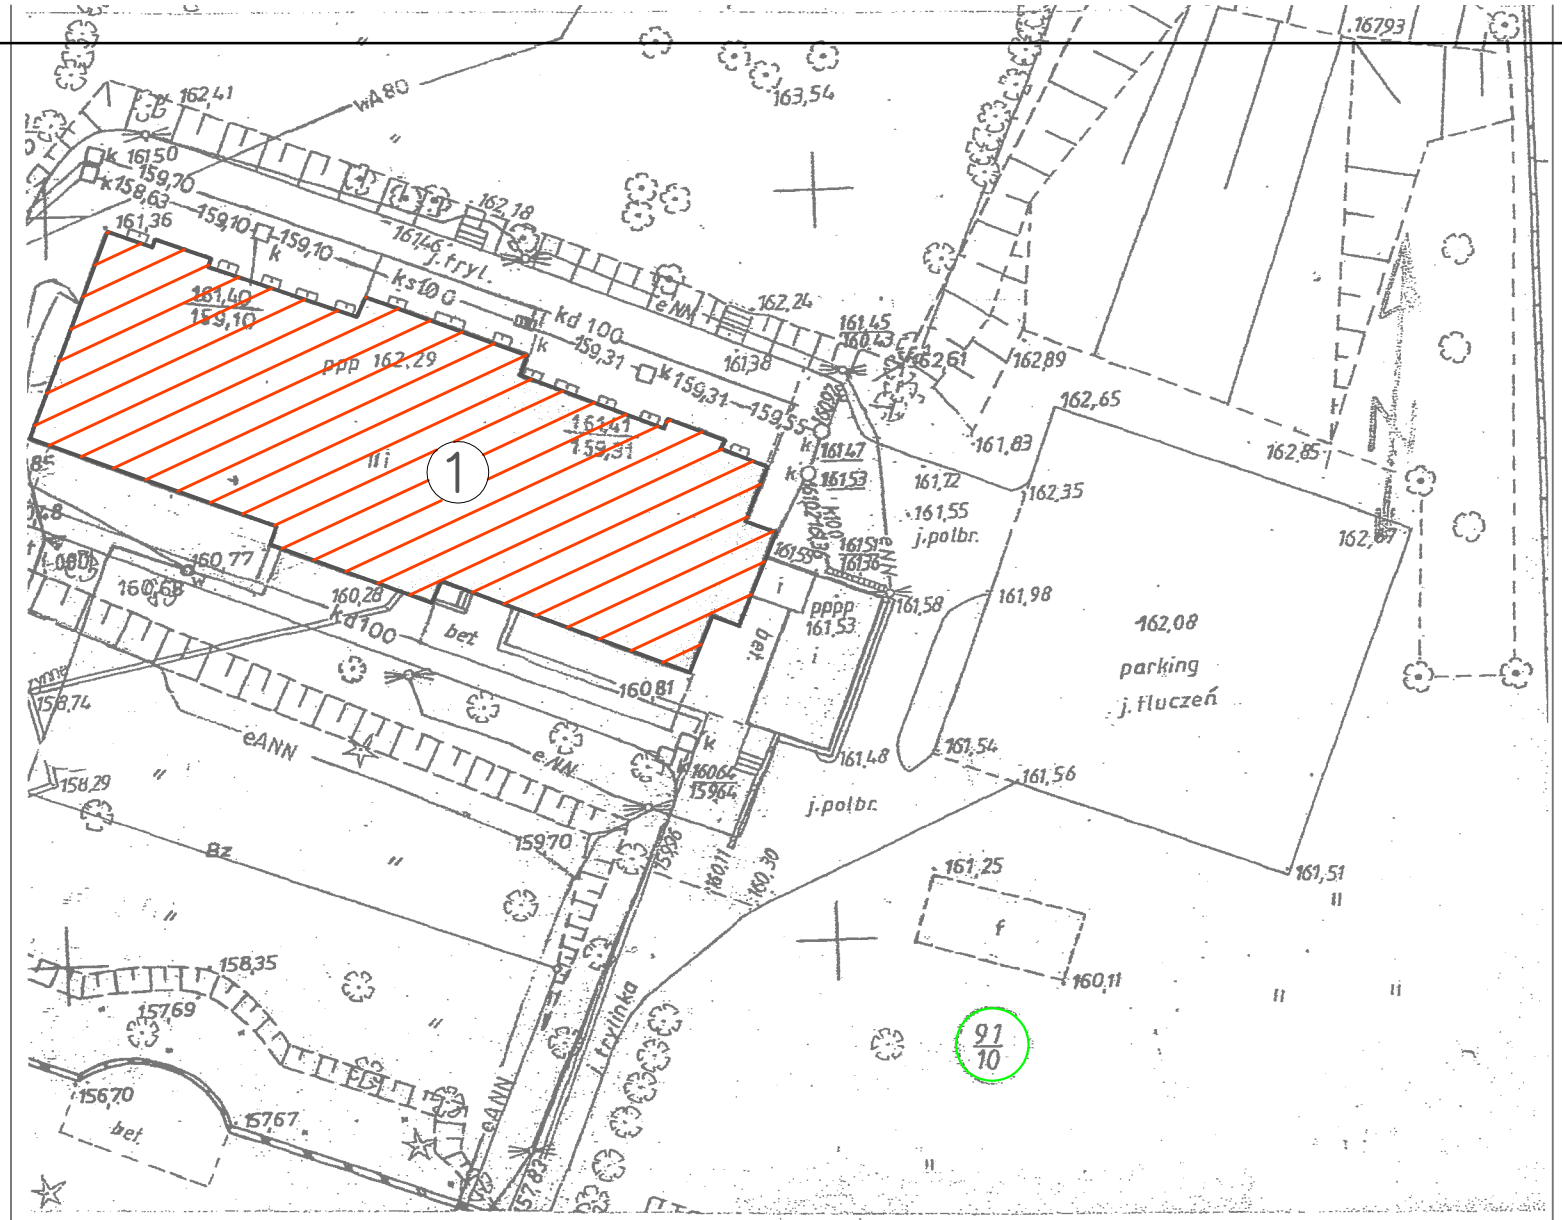

woj. lubuskie pow. żarski gm. Żary

m. ŻARY

ul. Pszenna

obręb 3 działka 91/10

MAPA SYTUACYJNO-WYSOKOŚCIOWA

skala 1 : 500

Pomiar powykonawczy budynku

Nr zlec. 241 /2008
Nr KERG 1642-257 / 2008 DZ 4601 /2008
Nr ark. mapy 65-32/7-a-4/

Wykonawca: OPGK „G E O M A P" Sp. z o.o.
Pracownia Geodezyjna w Żarach.

Prace polowe Jan Malewski
nr upr. geod. 9410
Opracowanie kameralne
Dorota Rudnicka
nr upr.geod.9407

Żary, dn. 09.12.2008 r.

Okręgowa Przedsięb. Geodezyjno - Kartograficzna
„GEOMAP" sp. z o.o.
65-625 ZIELONA GÓRA, ul. Kraszewskiego 3
PRACOWNIA GEODEZYJNA
68-200 ŻARY, ul. Żabikowska 7
NIP 929-005-25-81. tel. (068) 374 34 75

STAROSTA ŻARSKI
WYDZIAŁ GEODEZJI, KATASTRU I GOSPODARKI NIERUCHOMOŚCIAMI
OŚRODEK DOKUMENTACJI GEODEZYJNEJ I KARTOGRAFICZNEJ

Wyeksponowane na niniejszej mapie obiekty budowlane zostały zinwentaryzowane, a dokumenty powstałe w wyniku inwentaryzacji przyjęto do państwowego zasobu geodezyjnego i kartograficznego w dniu 17 GRU 2008 i zaewidencjonowano pod nr [illegible]

17 GRU 2008 z up. STAROSTY
Alicja Barańczuk
imię i nazwisko, podpis, stanowisko służbowe upow.
Zasobu Geodezyjno-Kartograficznego i Ewidencji Gruntów i Budynków

m. e. szczość i data

LEGENDA:

1 - ISTN.BUDYNEK SZPITALNY - PAWILON NR 3

91/10 NR DZIAŁKI

PRZEDSIĘBIORSTWO INWESTYCYJNO - USŁUGOWE BUDOWNICTWA "LEADER" w ŻARACH ul.OSADNIKÓW WOJSKOWYCH 40/7					
Obiekt	PRZEBUDOWA ODDZIAŁU WEWNĘTRZNEGO - PAWILON NR 3 ŻARY UL. PSZENNA 2, 68-200 ŻARY OBRĘB 3 DZIAŁKA NR 91/19				
Inwestor	SZPITAL NA WYSPIE SP. Z O.O. UL. PSZENNA 2, 68-200 ŻARY				
Opracowanie	MAPA SYTUACYJNO-WYSOKOŚCIOWA				
	Imię i nazwisko	Uprawnienia	Podpis	Skala	1:500
Autor proj.	M.MICHAŁOWSKI	201/82/ZG			
Opracował	M.NOWAK	118/90/ZG		Rys.Nr	1